GK.6630.27.2016.APN

Mimo poprawnego zawiadomienia w naradzie nie uczestniczyli przedstawiciele: Telekomunikacji Polskiej S.A. / Orange Polska S.A., Polskiej Telefonii Cyfrowej S.A

Uwagi i zalecenia :

- Nie wyklucza się istnienia w terenie innych - nie wykazanych na mapie urządzeń podziemnych, które nie były zgłoszone do inwentaryzacji lub o których brak jest informacji w instytucjach branżowych.
- Po zrealizowaniu, a przed zasypaniem uzbrojenia, należy zgłosić do uprawnionej jednostki wykonawstwa geodezyjnego wykonanie inwentaryzacji powykonawczej.
- Załącznik do niniejszego protokołu stanowi część graficzna.
- Wszelkie prace należy wykonać zgodnie z przepisami bhp.
- Zlecić uprawnionej jednostce wykonawstwa geodezyjnego przeniesienie punktów geodezyjnych prawnie chronionych, narażonych na zniszczenie przy realizacji inwestycji.

CD. TAURON

Uzgadnia się z uwagą, że prace w pobliżu urządzeń podziemnych TAURON Dystrybucja S.A. należy wykonać ręcznie, zgodnie z obowiązującymi normami. Wskazane jest ze względu na bezpieczeństwo osób i mienia, by przed przystąpieniem do prac wystąpić do TAURON Dystrybucja S.A. Oddział w Bielsku-Białej o nadzór branżowy.

Kategorycznie zabraniamy prowadzenia robót ziemnych sprzętem mechanicznym bez nadzoru w odległości mniejszej niż 2m od zlokalizowanego przekopem kontrolnym kabla.

Z up. PREZYDENTA MIASTA
mgr inż. [illegible] Nąckiewicz
Inspektor w Wydziale Geodezji i Kartografii

U[illegible] [illegible] KARTOGRAFII
43-300 Bielsko-Biała, Plac Ratuszowy 6
tel. 33 4971 497
GK.6630.27.2016.APN

PROTOKÓŁ
Z PRZEPROWADZENIA NARADY KOORDYNACYJNEJ
w Wydziale Geodezji i Kartografii Urzędu Miejskiego w Bielsku-Białej
przy placu Ratuszowym 6 w dniu 10.02.2016r.

☑ bez użycia środków komunikacji elektronicznej
☐ z użyciem środków komunikacji elektronicznej

Zgodnie z art. 28b ustawy z dnia 17 maja 1989r. Prawo geodezyjne i kartograficzne (j.t. Dz. U. z 2015 r. poz. 520 ze zm.) uwzględniając mapy na których sporządzono dokumenty zawierające propozycję usytuowania projektowanych sieci, materiały państwowego zasobu geodezyjnego i kartograficznego oraz uzgodnienia jednostek branżowych przeprowadzono naradę koordynacyjną dotyczącą propozycji usytuowania projektowanych sieci uzbrojenia terenu dla obiektu: **Przyłącze wodociągu i kanalizacji sanitarnej przy ul. Babiogórskiej (dz.832/5, 939/1, 847/6, 847/51 - obręb Aleksandrowice)**, zlokalizowanego w Bielsku – Białej

Wnioskodawca: *KRIS Elżbieta Stec-Chopiak Doradztwo, Projektowanie, Wykonawstwo; ul. Ks. Londzina 26, 43-516 Zabrzeg*

Przewodniczący narady koordynacyjnej: *Katarzyna Stanisławska, inspektor z upoważnienia Prezydenta Miasta Bielska-Białej*

Uczestnicy narady koordynacyjnej:

L.p.	Nazwa podmiotu	Imię i nazwisko uczestnika reprezentującego podmiot
1.	Powiatowy Inspektorat Nadzoru Budowlanego dla Miasta Bielska-Białej	Maria Przybyło
2.	Wydział Urbanistyki i Architektury U.M. w Bielsku-Białej	Anna [illegible]
3.	Miejski Zarząd Dróg w Bielsku-Białej	Patryk Owczarz
4.	„AQUA" S.A. w Bielsku-Białej	Michał Flas
5.	Telekomunikacja Polska S.A. /Orange Polska S.A.	NIEOBECNY
6.	Przeds. Komun. „THERMA" Sp. z o.o.	Andrzej [illegible]
7.	Rejonowy Związek Spółek Wodnych dla Konserwacji i Eksploatacji Urządzeń Melioracyjnych w Bielsku-Białej	Czesław Hanik
8.	Rejon Dystrybucji Gazu w Bielsku-Białej	Mariusz [illegible]
9.	~~ŚZMiUW Oddział Bielsko-Biała z siedzibą w Żywcu~~/ ŚZMiUW w Katowicach Biuro Terenowe w Pszczynie	Marek [illegible]
10.	Wydział Gospodarki Miejskiej U.M. w Bielsku-Białej	JAROSŁAW MODRAKOWSKI
11.	O.G.P. GAZ-SYSTEM Oddz. w Świerklanach, T.J.E. w Bielsku-Białej	Ewa Miśkiewicz-[illegible]
12.	TAURON Obsługa Klienta sp. z o.o. Biuro Infr. Teleinf. w Bielsku-Białej	[illegible]
13.	Telefonia Dialog Sp. z o.o. /Netia S.A.	Tadeusz Baran
14.	Wydział Ochrony Środowiska U.M. w Bielsku-Białej	Maria [illegible]
15.	Polska Telefonia Cyfrowa S.A.	NIEOBECNY
16.	Wydział Informatyki U.M. w Bielsku-Białej – sieć szerokopasmowa	Adam [illegible]
17.	Regionalny Zarząd Gospodarki Wodnej w Gliwicach	Monika Tomaszczyk
18.	TAURON DYSTRYBUCJA S.A. R.D. Bielsko-Biała	Grzegorz [illegible]

GK.6630.27.2016.APN

Stanowiska uczestników narady:

UM GK- Znaki geodezyjne podlegają ochronie na podstawie ustawy z dnia 17 maja 1989r. Prawo geodezyjne i kartograficzne (j.t. Dz. U. z 2015 r. poz. 520 ze zm.) w razie ich uszkodzenia lub zniszczenia koszty wznowienia ponosi inwestor.

L.p.	Nazwa jednostki uczestniczącej w naradzie	Stanowisko reprezentanta	Podpis
1.	**Powiatowy Inspektorat Nadzoru Budowlanego dla Miasta Bielska-Białej**	bez uwag	
2.	**Wydział Urbanistyki i Architektury Urzędu Miejskiego w Bielsku-Białej**	BEZ UWAG	
3.	**Miejski Zarząd Dróg w Bielsku-Białej**	Należy uzyskać decyzję na lokalizację infrastruktury technicznej w pasie drogowym drogi publicznej.	
4.	**„AQUA" S.A. w Bielsku-Białej**	Należy zachować min. odległości: – pionowy 0,2 m proj. przył. wod.-kan. od istn. wodociągu podziemnego – poziomy 0,5 m proj. kan. san. od linii kablowych.	
5.	**Telekomunikacja Polska S.A. / Orange Polska S.A.**	—	BRAK
6.	**Przeds. Komun. „THERMA" Sp. z o.o.**	bez uwag	
7.	**Rejonowy Związek Spółek Wodnych dla Konserwacji i Eksploatacji Urządzeń Melioracyjnych w Bielsku-Białej**	Projektowana inwestycja zlokalizowana jest w kompleksie gruntów zmelioryzowanych. Uszkodzone podczas robót nie zinwentaryzowane istniejące ciągi drenarskie należy połączyć zgodnie z obowiązującymi przepisami i warunkami technicznymi wykonywania połączeń przerwanej sieci drenarskiej, tj. ułożenie na podkładach drewnianych lub deskach ze starannym ubiciem gruntu, względnie dokonania ich przebudowy. Prace wykonywać pod odpłatnym nadzorem pracownika tut. Związku. Powiadomienia RZSW Bielsko-Biała o terminie rozpoczęcia i zakończenia robót.	
8.	**Rejon Dystrybucji Gazu w Bielsku-Białej**	ojekt przyłącza wod.-kan. Uzgadniamy pod warunkiem: . Skrzyżowanie proj. wody i kanalizacji z gazociągiem wykonać wg PN- 91 M-34501 2. Przy przebiegu równoległym proj. wod.-kan. układać min. 1,5 m od sieci gazowej. 3. Przed przystąpieniem do robót należy pisemnie powiadomić R. G w Bielsku-Białej. 4. Prace w pobliżu gazociągu należy prowadzić ręcznie. 5. Uszkodzenia gazociągu będą usuwane na koszt inwestora. Bielsko-Biała 10.07.2016 Podpis	
9.	~~**ŚZMiUW Oddział Bielsko-Biała z siedzibą w Żywcu**~~/ **ŚZMiUW w Katowicach Biuro Terenowe w Pszczynie**	Bez uwag	
10.	**Wydział Gospodarki Miejskiej Urzędu Miejskiego w Bielsku-Białej**	PRACE ZIEMNE W POBLIŻU ISTN. KABLA OŚWIETLENIOWEGO WYKONYWAĆ RĘCZNIE POD NADZOREM PRACOWNIKA UM B-B. W MIEJSCU SKRZYŻOWANIA KABEL ZABEZPIECZYĆ RURĄ OCHRONNĄ PS110 NA CAŁEJ DŁUGOŚCI	
11.	**O.G.P. GAZ-SYSTEM Oddział w Świerklanach, T.J.E. w Bielsku-Białej**	bez uwag	
12.	**TAURON Obsługa Klienta Sp. z o.o. Biuro Infr. Teleinf. w Bielsku-Białej**	Bez uwag	
13.	**Telefonia Dialog Sp. z o.o. /Netia S.A.**	Uzgadnia się z następującymi uwagami: -prace w pobliżu urządzeń telekomunikacyjnych prowadzić bez użycia sprzętu mechanicznego, pod nadzorem przedstawiciela Netii. -kolidujące urządzenia telekomunikacyjne należy zabezpieczyć zgodnie z normami. W przypadku wystąpienia konieczności przebudowy P.T. uzgodnić z Netia S.A. Katowice ul. Murckowska 18-18a -powiadomić o terminie rozpoczęcia robót na fax 022/338 31 82	
14.	**Wydział Ochrony Środowiska Urzędu Miejskiego w Bielsku-Białej**	*Zgodnie z art. 83 ustawy z dnia 16 kwietnia 2004 roku o ochronie przyrody (Dz. U. z 2013 r., poz. 627 tekst jednolity) należy załączyć do projektu budowlanego aktualną inwentaryzację drzew i krzewów podlegających ochronie. Rozwiązania urbanistyczne i architektoniczne nie powinny powodować usunięcia drzew lub krzewów w wieku powyżej 10 lat.*	
15.	**Polska Telefonia Cyfrowa S.A.**	—	BRAK
16.	**Wydział Informatyki Urzędu Miejskiego w Bielsku-Białej – sieć szerokopasmowa**	Należy wystąpić o warunki prowadzenia robót na skrzyżowaniu z kanalizacją teletechniczną sieci szerokopasmowej Miasta Bielsko-B.	
17.	**Regionalny Zarząd Gospodarki Wodnej w Gliwicach**	Bez uwag	
18.	**TAURON DYSTRYBUCJA S.A. R.D. Bielsko-Biała**	Uzgadnia się z uwagą, że prace w pobliżu urządzeń podziemnych TAURON Dystrybucja S.A. należy wykonać ręcznie, zgodnie z obowiązującymi normami. Kable elektroenergetyczne będące w kolizji poprzecznej z planowaną inwestycją należy zaprojektować jako przejście w rurze osłonowej przepustu z uwzględnieniem zapasowego, wolnego przepustu rurowego wychodzącego 0,5m poza jezdnię/wjazd/chodnik. Należy stosować następujące średnice rur ochronnych: - dla kabli 1 kV rury o średnicy min. 110 mm koloru niebieskiego - dla kabli SN rury o średnicy min. 160 mm koloru czerwonego Zabezpieczenie kabli wykonać zgodnie z wytycznymi stanowiącymi załącznik do uzgodnienia. –VERTE–	Zobiński

GK.6640.2994.2015

MAPA DO CELÓW PROJEKTOWYCH - do projektu przyłączy wody i kanalizacji sanitarnej

OBIEKT : **Bielsko-Biała rejon zatoki autobusowej przy ul. Bab skiej**

Jednostka ewidencyjna : 246101_1 M. Bielsko-Biała Obręb : 0001 Aleksandr

Sekcja : *20-32 2c1*
Skala **1:500**

Układ współrzędnych : Lokalny m. Bielsko-Biała *Układ wysokości : Kronsztadt 60*

Granice istniejące na mapie :
Granice wkreślone z mapy ewidencyjnej :
Granice klasoużytków wkreślone z mapy ewidencyjnej :
W zakresie aktualizacji brak obowiązujących MPZP
W zakresie aktualizacji brak obowiązujących projektów ZUDP.
Obciążeń służebnościami drogowymi nie badano
Bez pomiaru granic. Część wkreślonych granic może nie spełniać obowiązujących obecnie standardów dokładnościowych.
ZAKRES OPRACOWANIA BEZ WYWIADU BRANŻOWEGO :

Wyk. 28 grudzień 2015 r.

Jeremi Mroczko
GEODETA UPRAWNIONY
Nr upr. 16976

H. "INSTALZBYT" Józef Pysz ul. Wspólna 46a 43-318 Bielsko-Biała	Inwestor: Miejski Zakład Komunikacyjny w Bielsku-Białej ul. Długa 50, 43-309 Bielsko-Biała

Zadanie:
Projekt budowlany przyłącza wodociągowego i kanalizacyjnego
do budynku socjalnego przy ul. Babiogórskiej w Bielsku-Białej, dz. 832/5.

Temat: Plan sytuacyjny		Rysunek nr 1
Projektował: mgr inż. Elżbieta Stec-Chopiak upr. bud. SLK/2020/POOS/07	Skala: 1:500	Data: 12.2015

ZA ZGODNOŚĆ Z ORYGINAŁEM

mgr inż. Elżbieta Stec-Chopiak

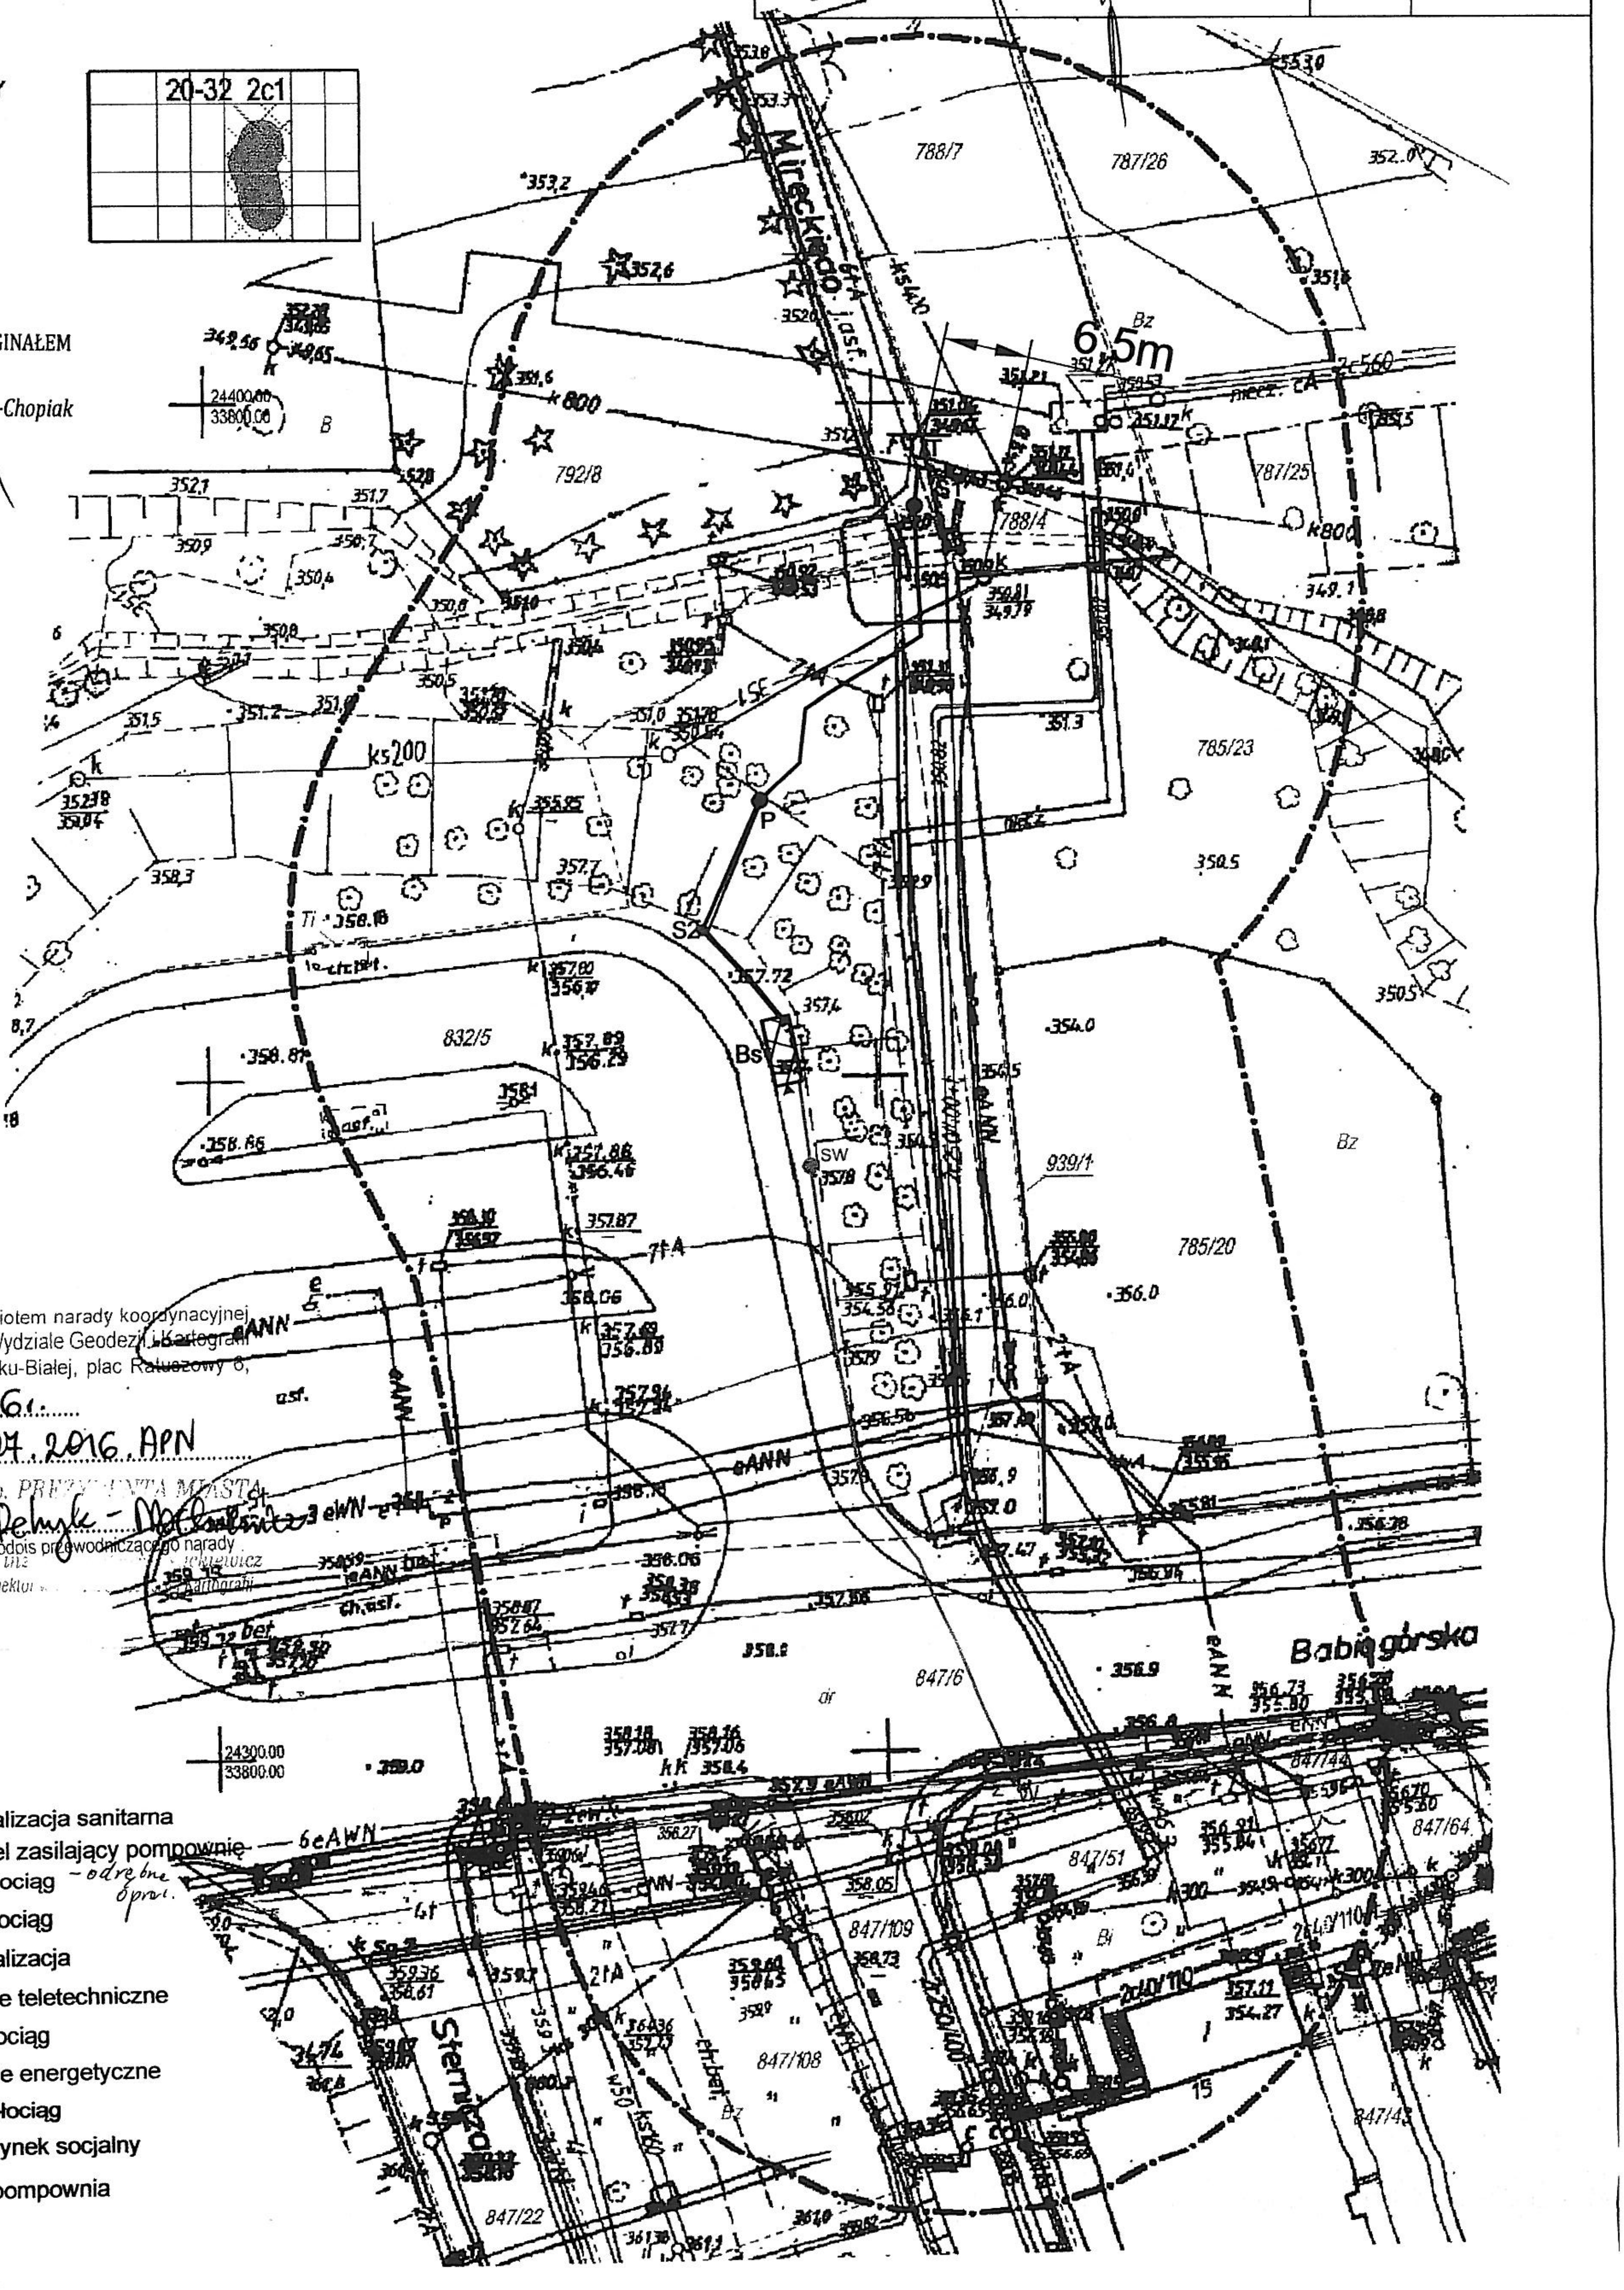

Dokumentacja była przedmiotem narady koordynacyjnej (zebranie uczestników) w Wydziale Geodezji i Kartografii Urzędu Miejskiego w Bielsku-Białej, plac Ratuszowy 6,

w dniu ....10.02.2016 r.......

Znak sprawy: GK.6630 ..27.2016.APN..........

Z up. PRE NTA MIASTA
.....Pełnyk - M.......
podpis przewodniczącego narady
mgr inż ckiewicz
Inspektor Kartografii

LEGENDA:
- proj. kanalizacja sanitarna
- proj. kabel zasilający pompownię
- proj. wodociąg - odrębne opr.
- istn. wodociąg
- istn. kanalizacja
- istn. kable teletechniczne
- istn. gazociąg
- istn. kable energetyczne
- istn. ciepłociąg
- Bs proj. budynek socjalny
- P proj. pompownia